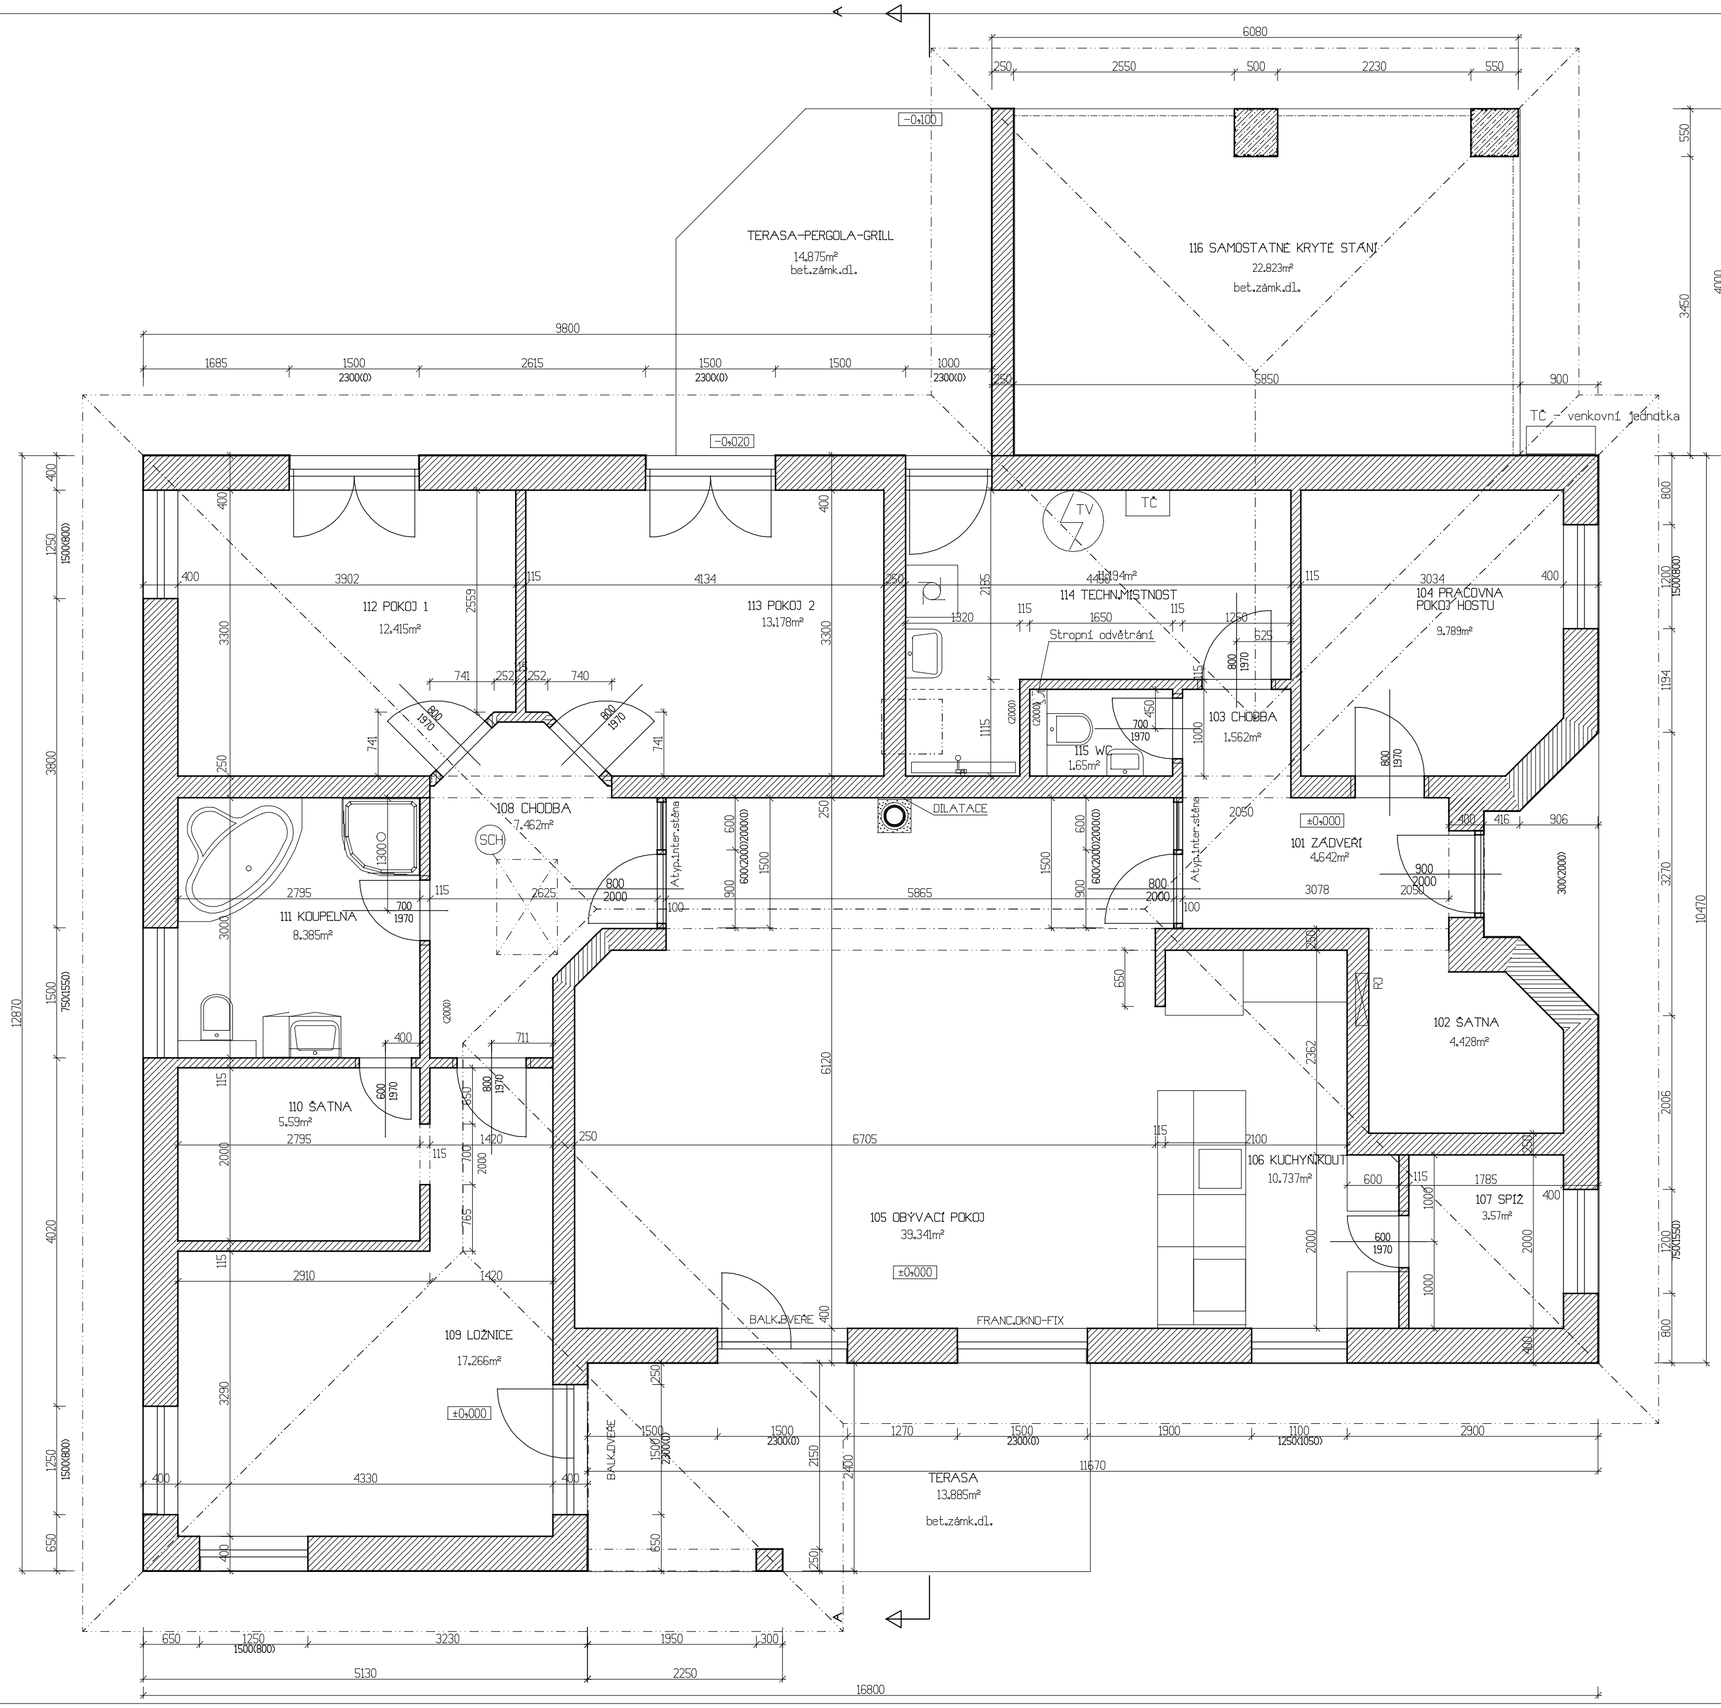

Zdivo cihelné Porotherm:

Obvodové zdivo - PTH 40 EKO+Profi (U=0,22 W/m2K)
Vnitřní nosné zdivo - PTH 24
Příčky - PTH 11,5 Profi

Nad otvory budou překlady Porotherm KP 7 (23,8)

Nad otvory v příčkách budou překlady Porotherm KP 11,5.

Komín:
Typový třísložkový např. SCHIEDEL ABSOLUT
ABS 18 - kompletní systém

Úpravy povrchů:
Vnitřní podlahy budou ukončeny keramickou dlažbou.
Podhledy budou sádrokartonové samonosné např.
typ KNAUF D 131. U rozponů nad 5,5 m bude nosná
konstrukce zavěšena na pomocnou konstrukci z hranolů
80/160 mm.
Vnitřní omítky budou štukové vápenné.

SCH Schodiště skládací - výlez do půdního prostoru

Mi-Mi-Bi group s.r.o.	Holečkova 799/99 150 00 Praha 5 IČ: 242 26 394		
ZODP. PROJEKTANT	M.Birtus		
VYHOTOVIL	M.Birtus		
INVESTOR:	T.Kraus, Heřmanice 103	L.Krausová, Plk.Vrány 1836	Nová Paka
STAVBA:	NOVOSTAVBA ROD.DOMU		
NÁZEV VÝKRESU: PŘÍZEMÍ		měřítko: 1:50	stupeň:
		datum: 22.08.16	č.výkresu: 02

Tento výkres nesmí být využíván bez písemného souhlasu autora

PDF created with pdfFactory Pro trial version www.pdffactory.com